3. KERROS

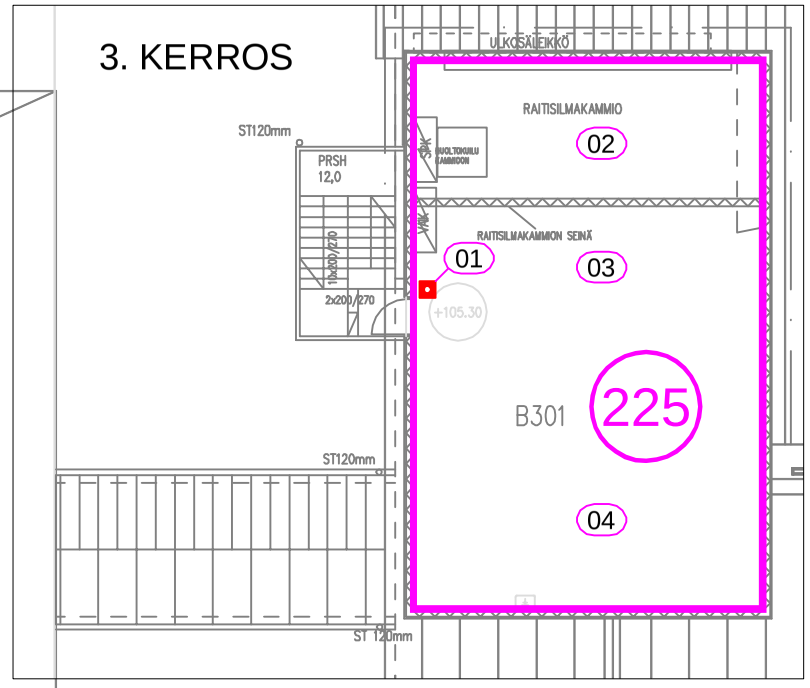

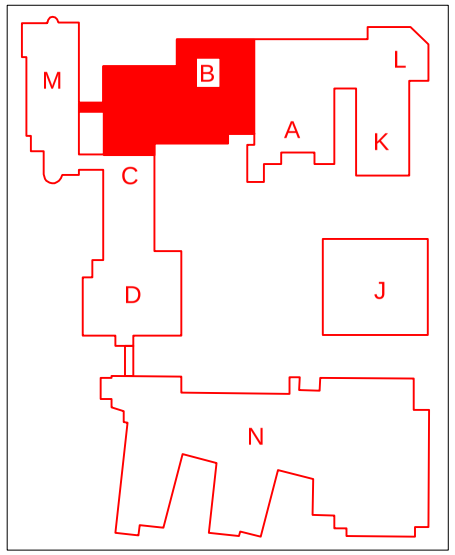

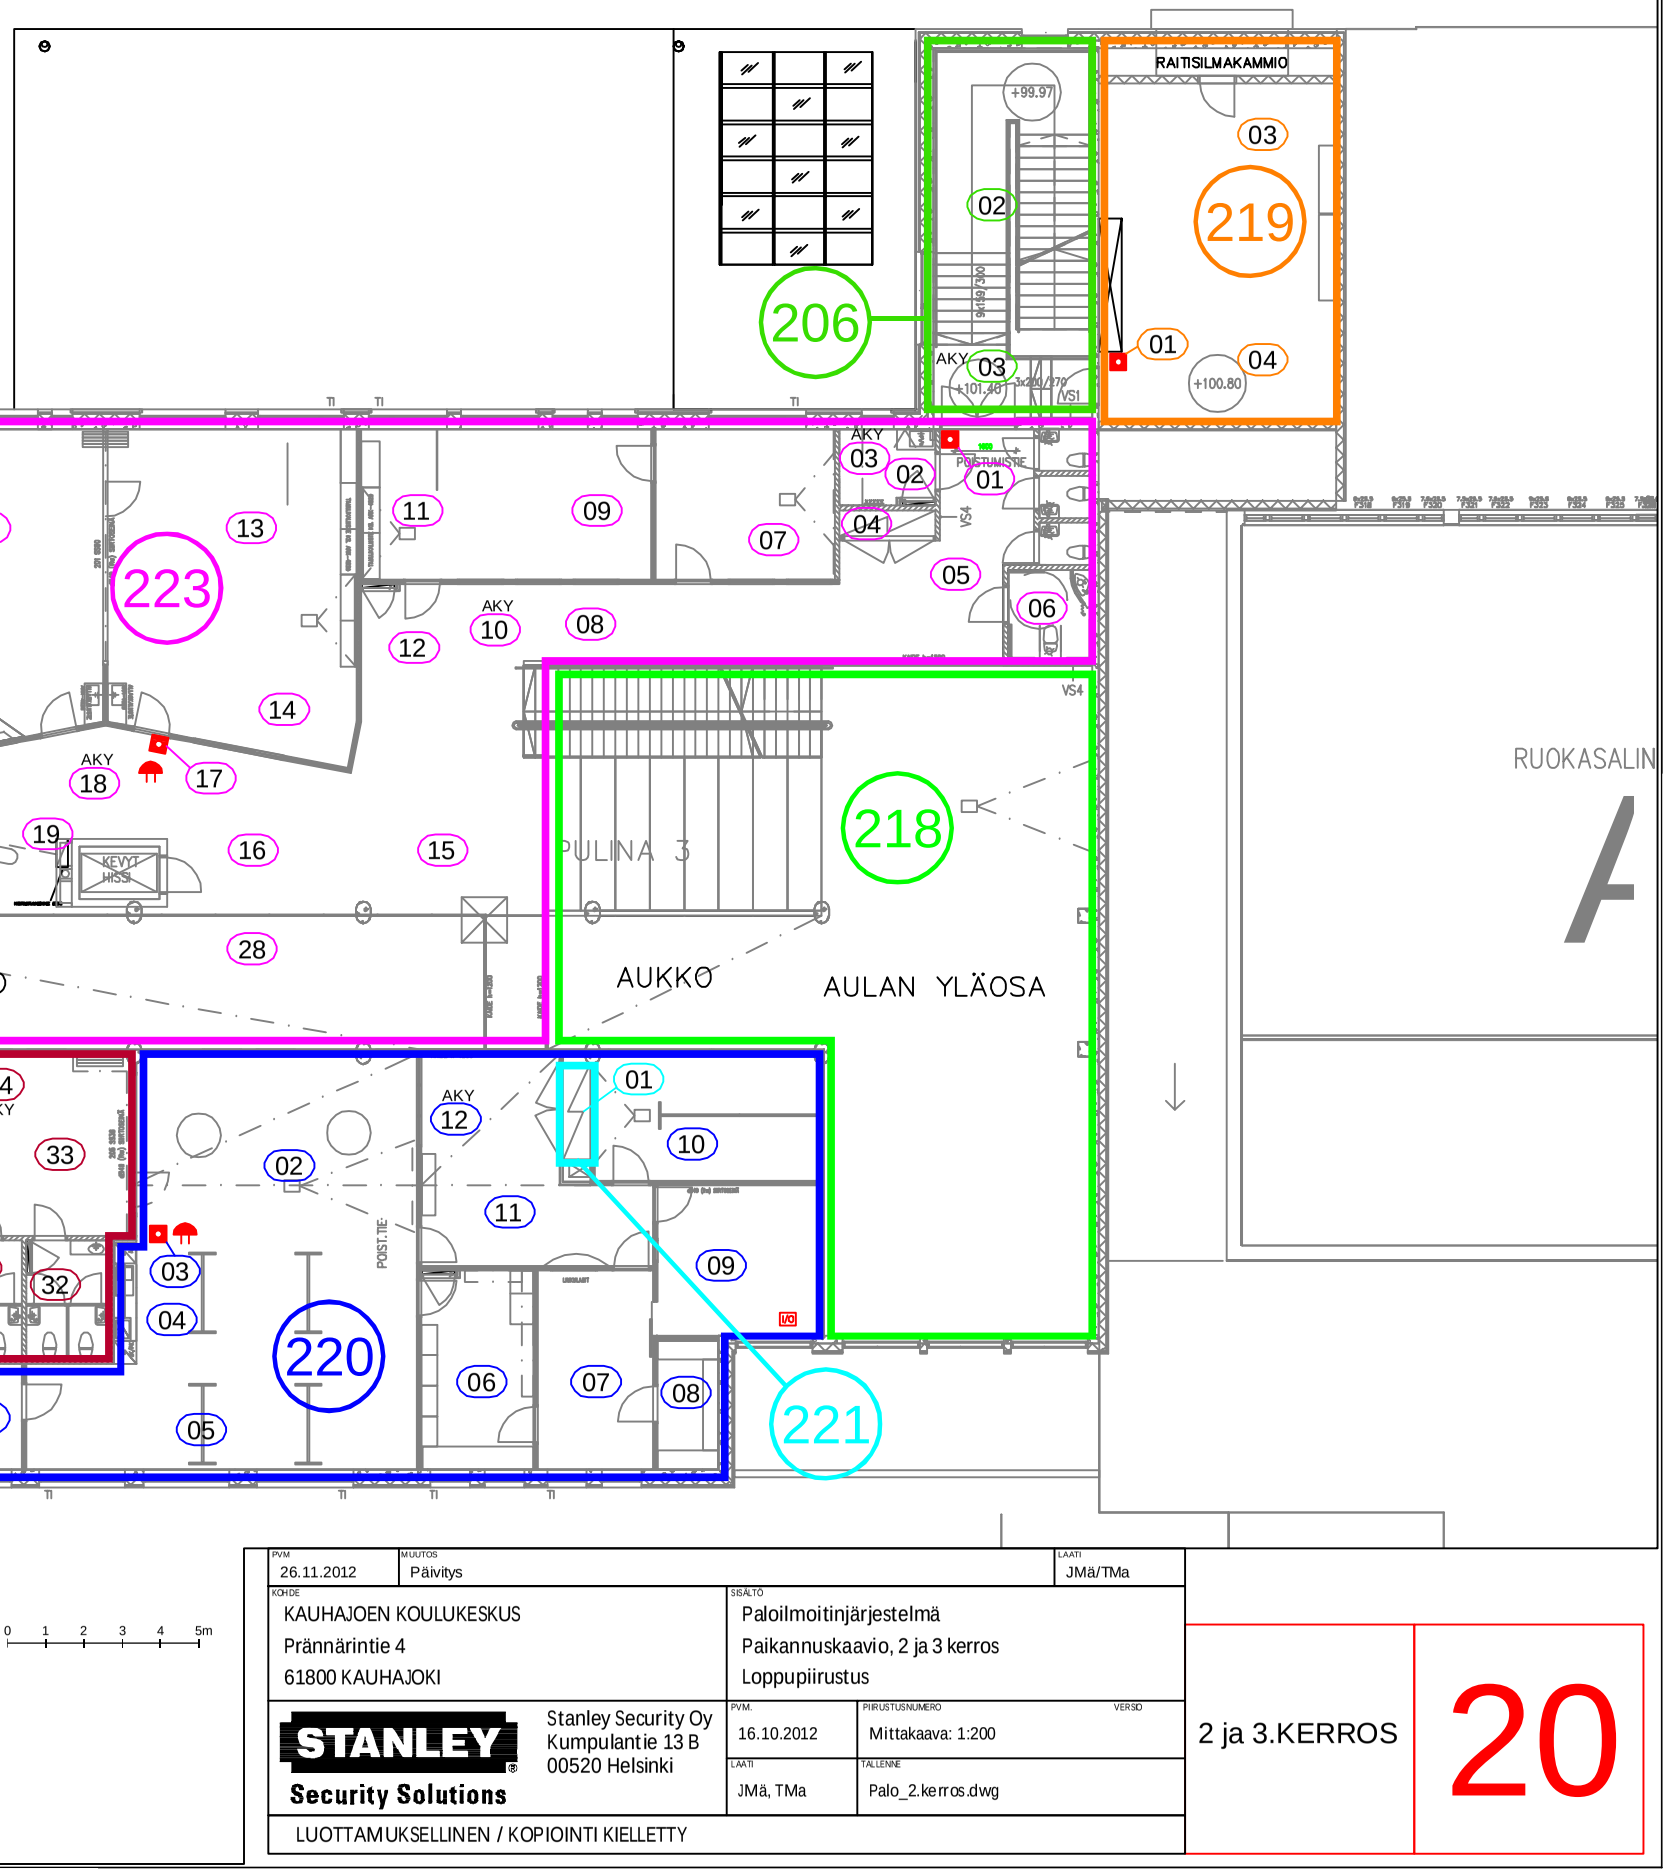

PVM 26.11.2012	MUUTOS Päivitys		LAATI JMä/TMa
KOHDE KAUHAJOEN KOULUKESKUS Prännärintie 4 61800 KAUHAJOKI		SISÄLTÖ Paloilmoitinjärjestelmä Paikannuskaavio, 2 ja 3 kerros Loppupiirustus	
STANLEY Security Solutions Stanley Security Oy Kumpulantie 13 B 00520 Helsinki		PVM. 16.10.2012 LAATI JMä, TMa	PIIRUSTUSNUMERO Mittakaava: 1:200 TALLENNE Palo_2.kerros.dwg VERSIO
LUOTTAMUKSELLINEN / KOPIOINTI KIELLETTY			

2 ja 3.KERROS

20